
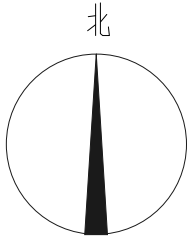


强电  
弱电  
给排水  
暖通  
建筑  
结构  
密封

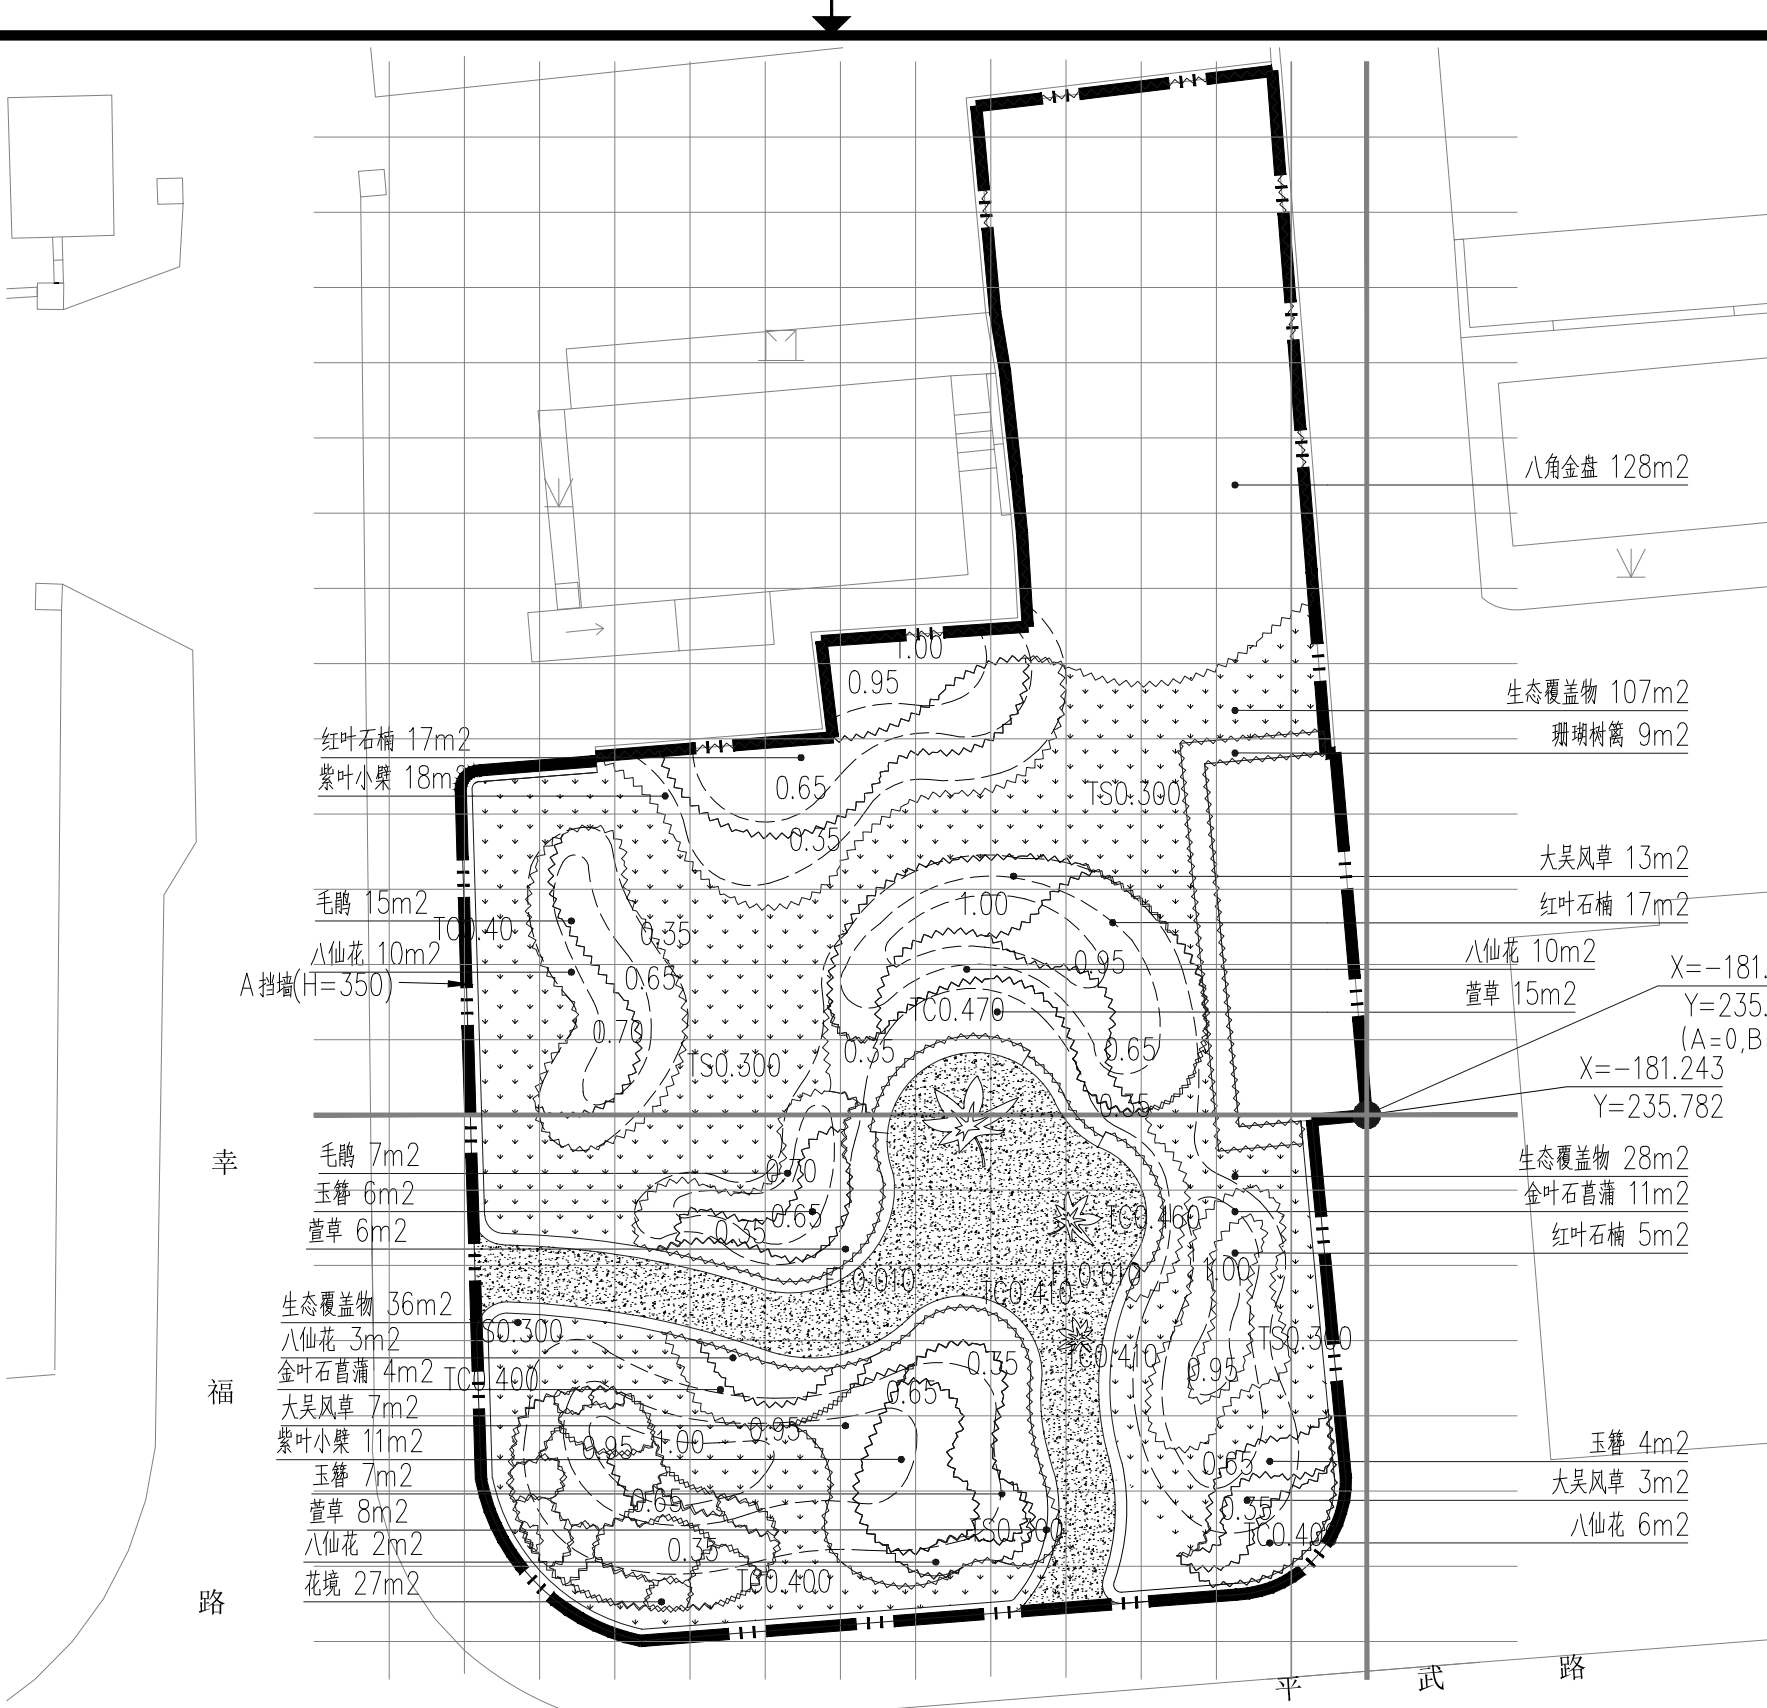

注：坐标原点 (X=-181.243,Y=235.782) 为地块东侧建筑一角，网格方向为正北和建筑夹角为5°，网格大小为2m×2m。  
平武路幸福路绿地下木配置平面图 1:200

建设单位 Client		项目名称 Project Name		项目编号 Project No.		日期 Date	20-03-25	本图须加盖出图签章, 否则一律无效 Invalid Unless Stamped			
上海市长宁区绿化和市容管理局 上海市长宁区绿化事务管理中心		街心花园改造提升 (2019) - 平武路幸福路东北角绿地改造		19-SD-317		子项名称 Sub-Project		子项编号 Sub-Project No.			
审定 Approved by		设计负责人 Principal in charge	审核 Reviewed by	校对 Checked by	专业负责人 Discipline Responsible	设计 Designed by	绘图 Drawn by	图纸名称 Sheet Title	绿地下木配置平面图		
陆岳		陆岳	陆岳	郭志明	邓颖	金顺明	武婷	专业 Discipline	风景园林	阶段 Stage	竣工图
图号 Sheet No.		06-003	版次 Rev.	A							