


强电
弱电
给排水
暖通
建筑
结构
专业
会签

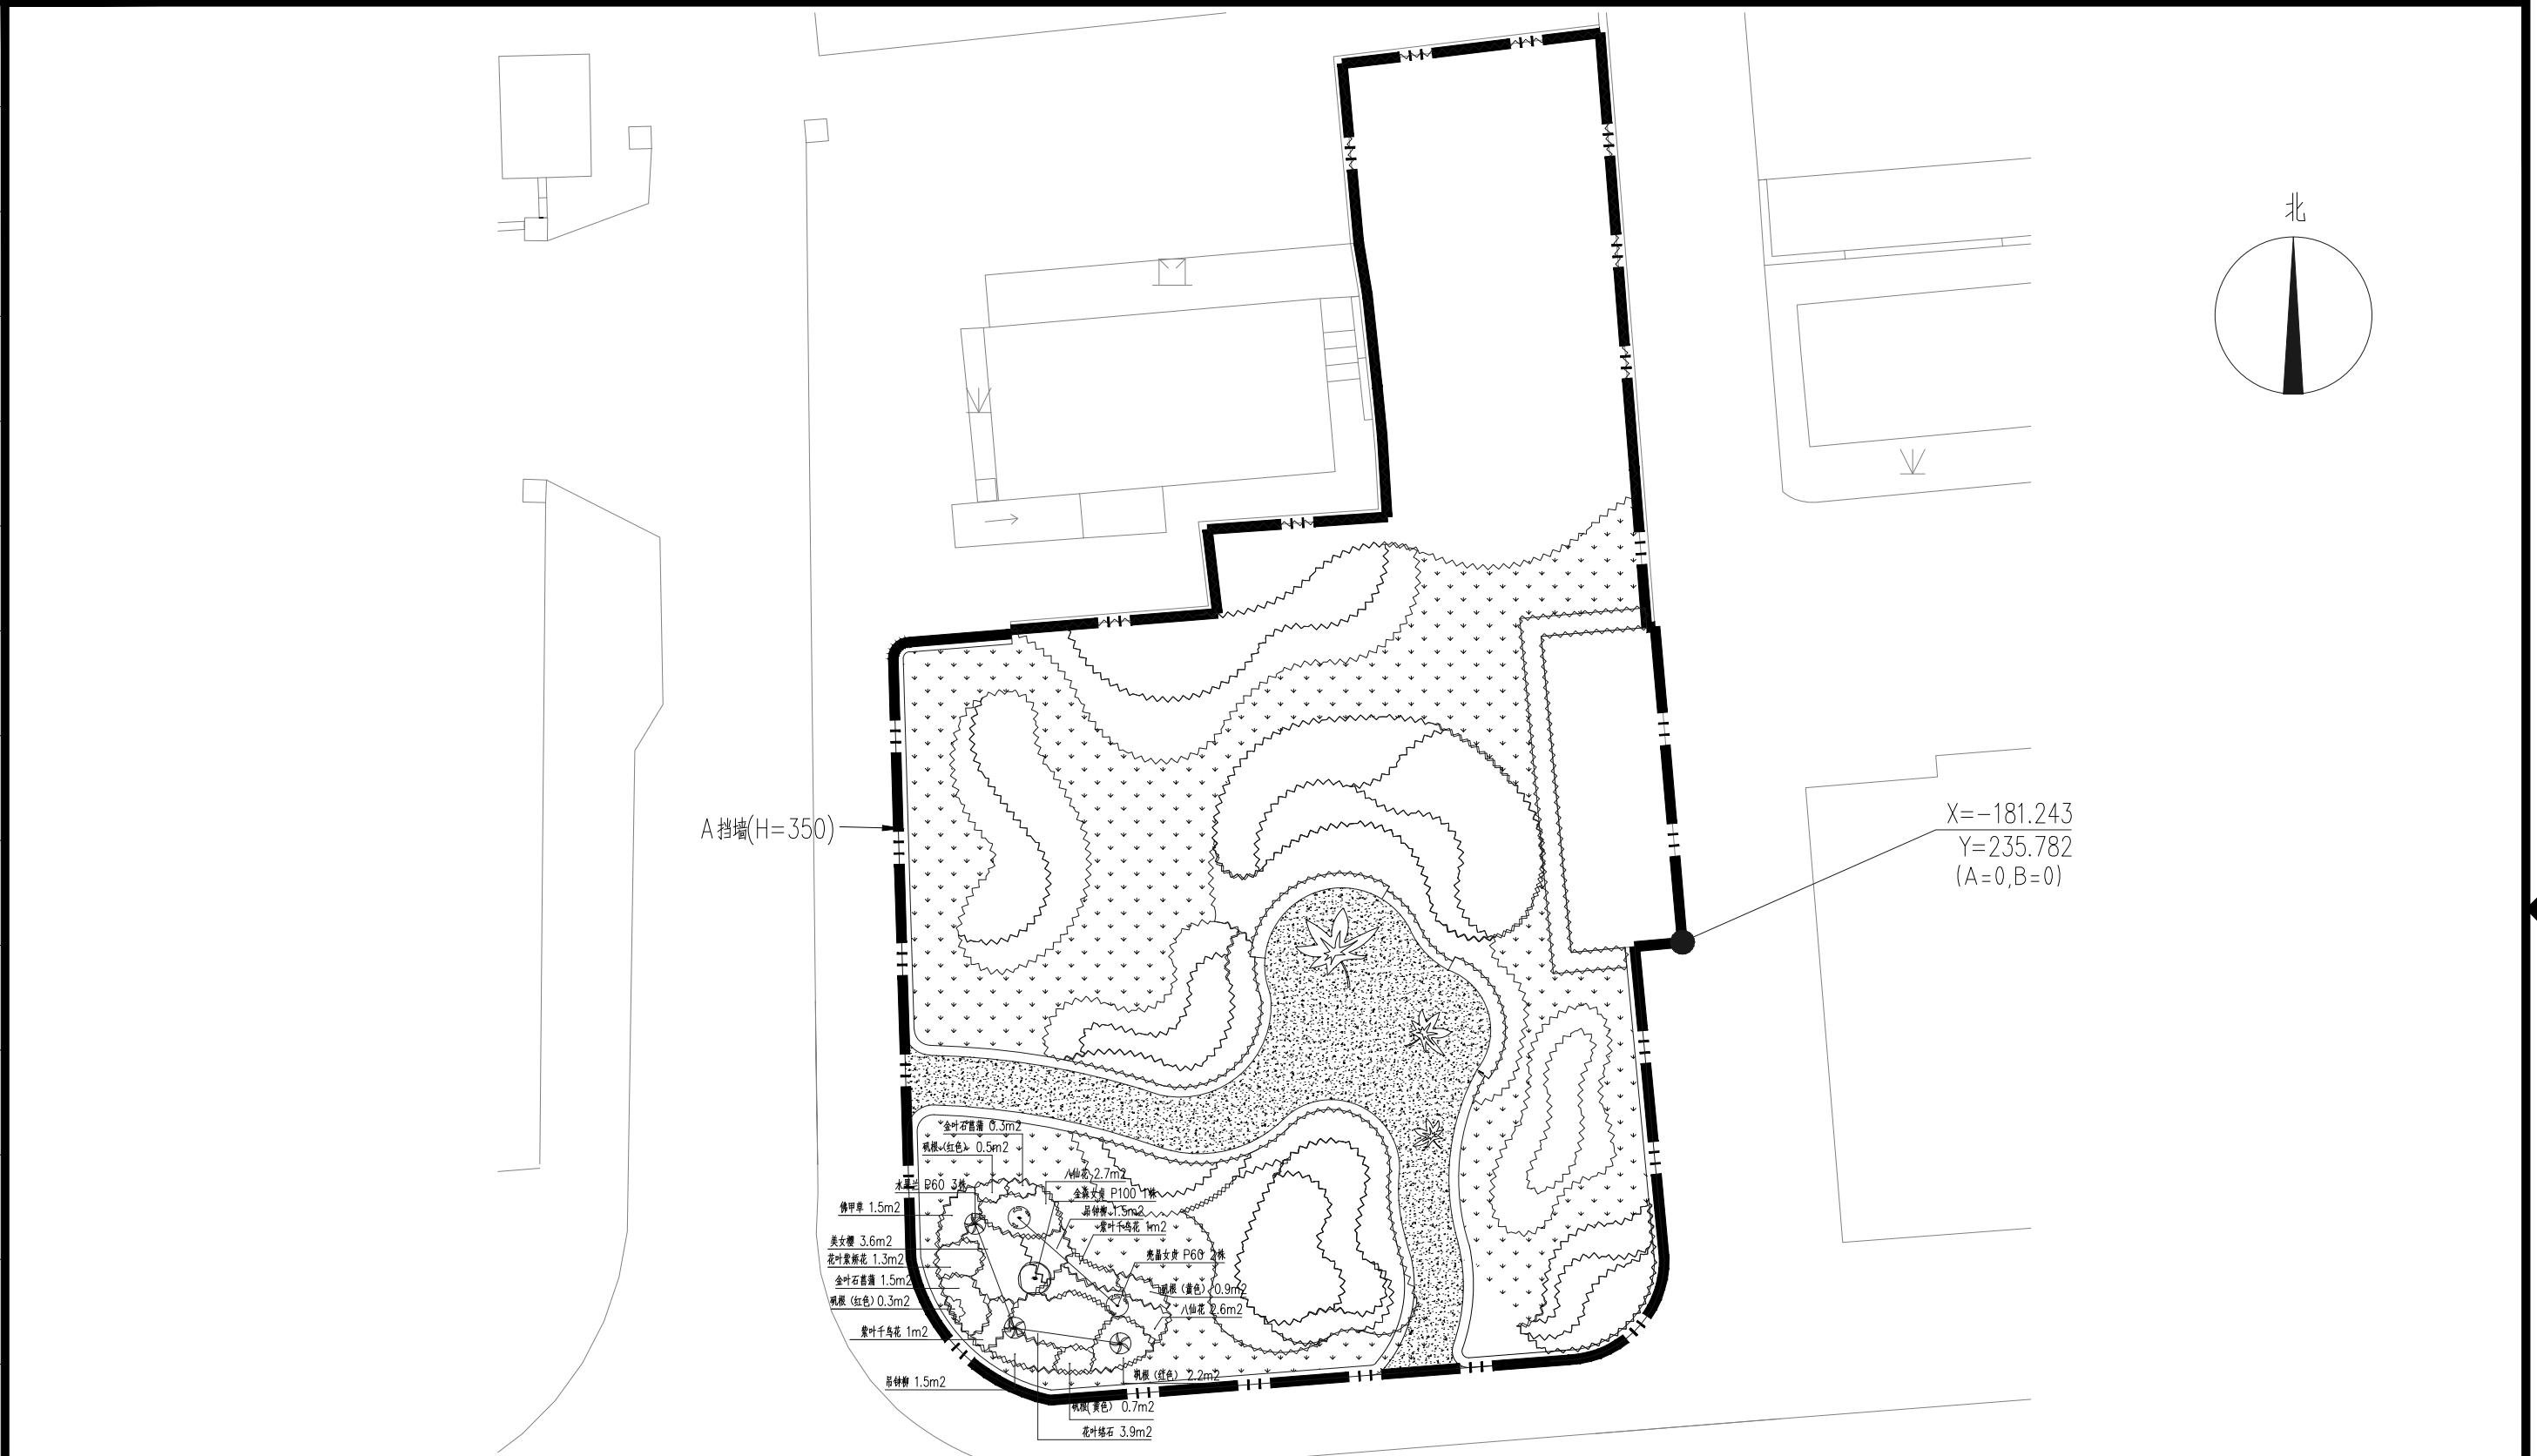

注：坐标原点 (X=-181.243,Y=235.782) 为地块东侧建筑一角，网格方向为正北和建筑夹角为5°，网格大小为2m×2m。							日期 Date	20-03-25	本图须加盖出图签章, 否则一律无效 Invalid Unless Stamped			
建设单位 Client		项目名称 Project Name		项目编号 Project No.		子项名称 Sub-Project	子项编号 Sub-Project No.					
上海市长宁区绿化和市容管理局 上海市长宁区绿化事务管理中心		街心花园改造提升 (2019) - 平武路幸福路东北角绿地改造		19-SD-317								
审定 Approved by		设计负责人 Principal in charge		审核 Reviewed by		专业负责人 Discipline Responsible	设计 Designed by	绘图 Drawn by	图纸名称 Sheet Title	绿地花境配置平面图		
		陆岳		陆岳		邓颖	金顺明	武婷	专业 Discipline	风景园林	阶段 Stage	竣工图
		陆岳		陆岳		邓颖	金顺明	武婷	图号 Sheet No.	06-004	版次 Rev.	A