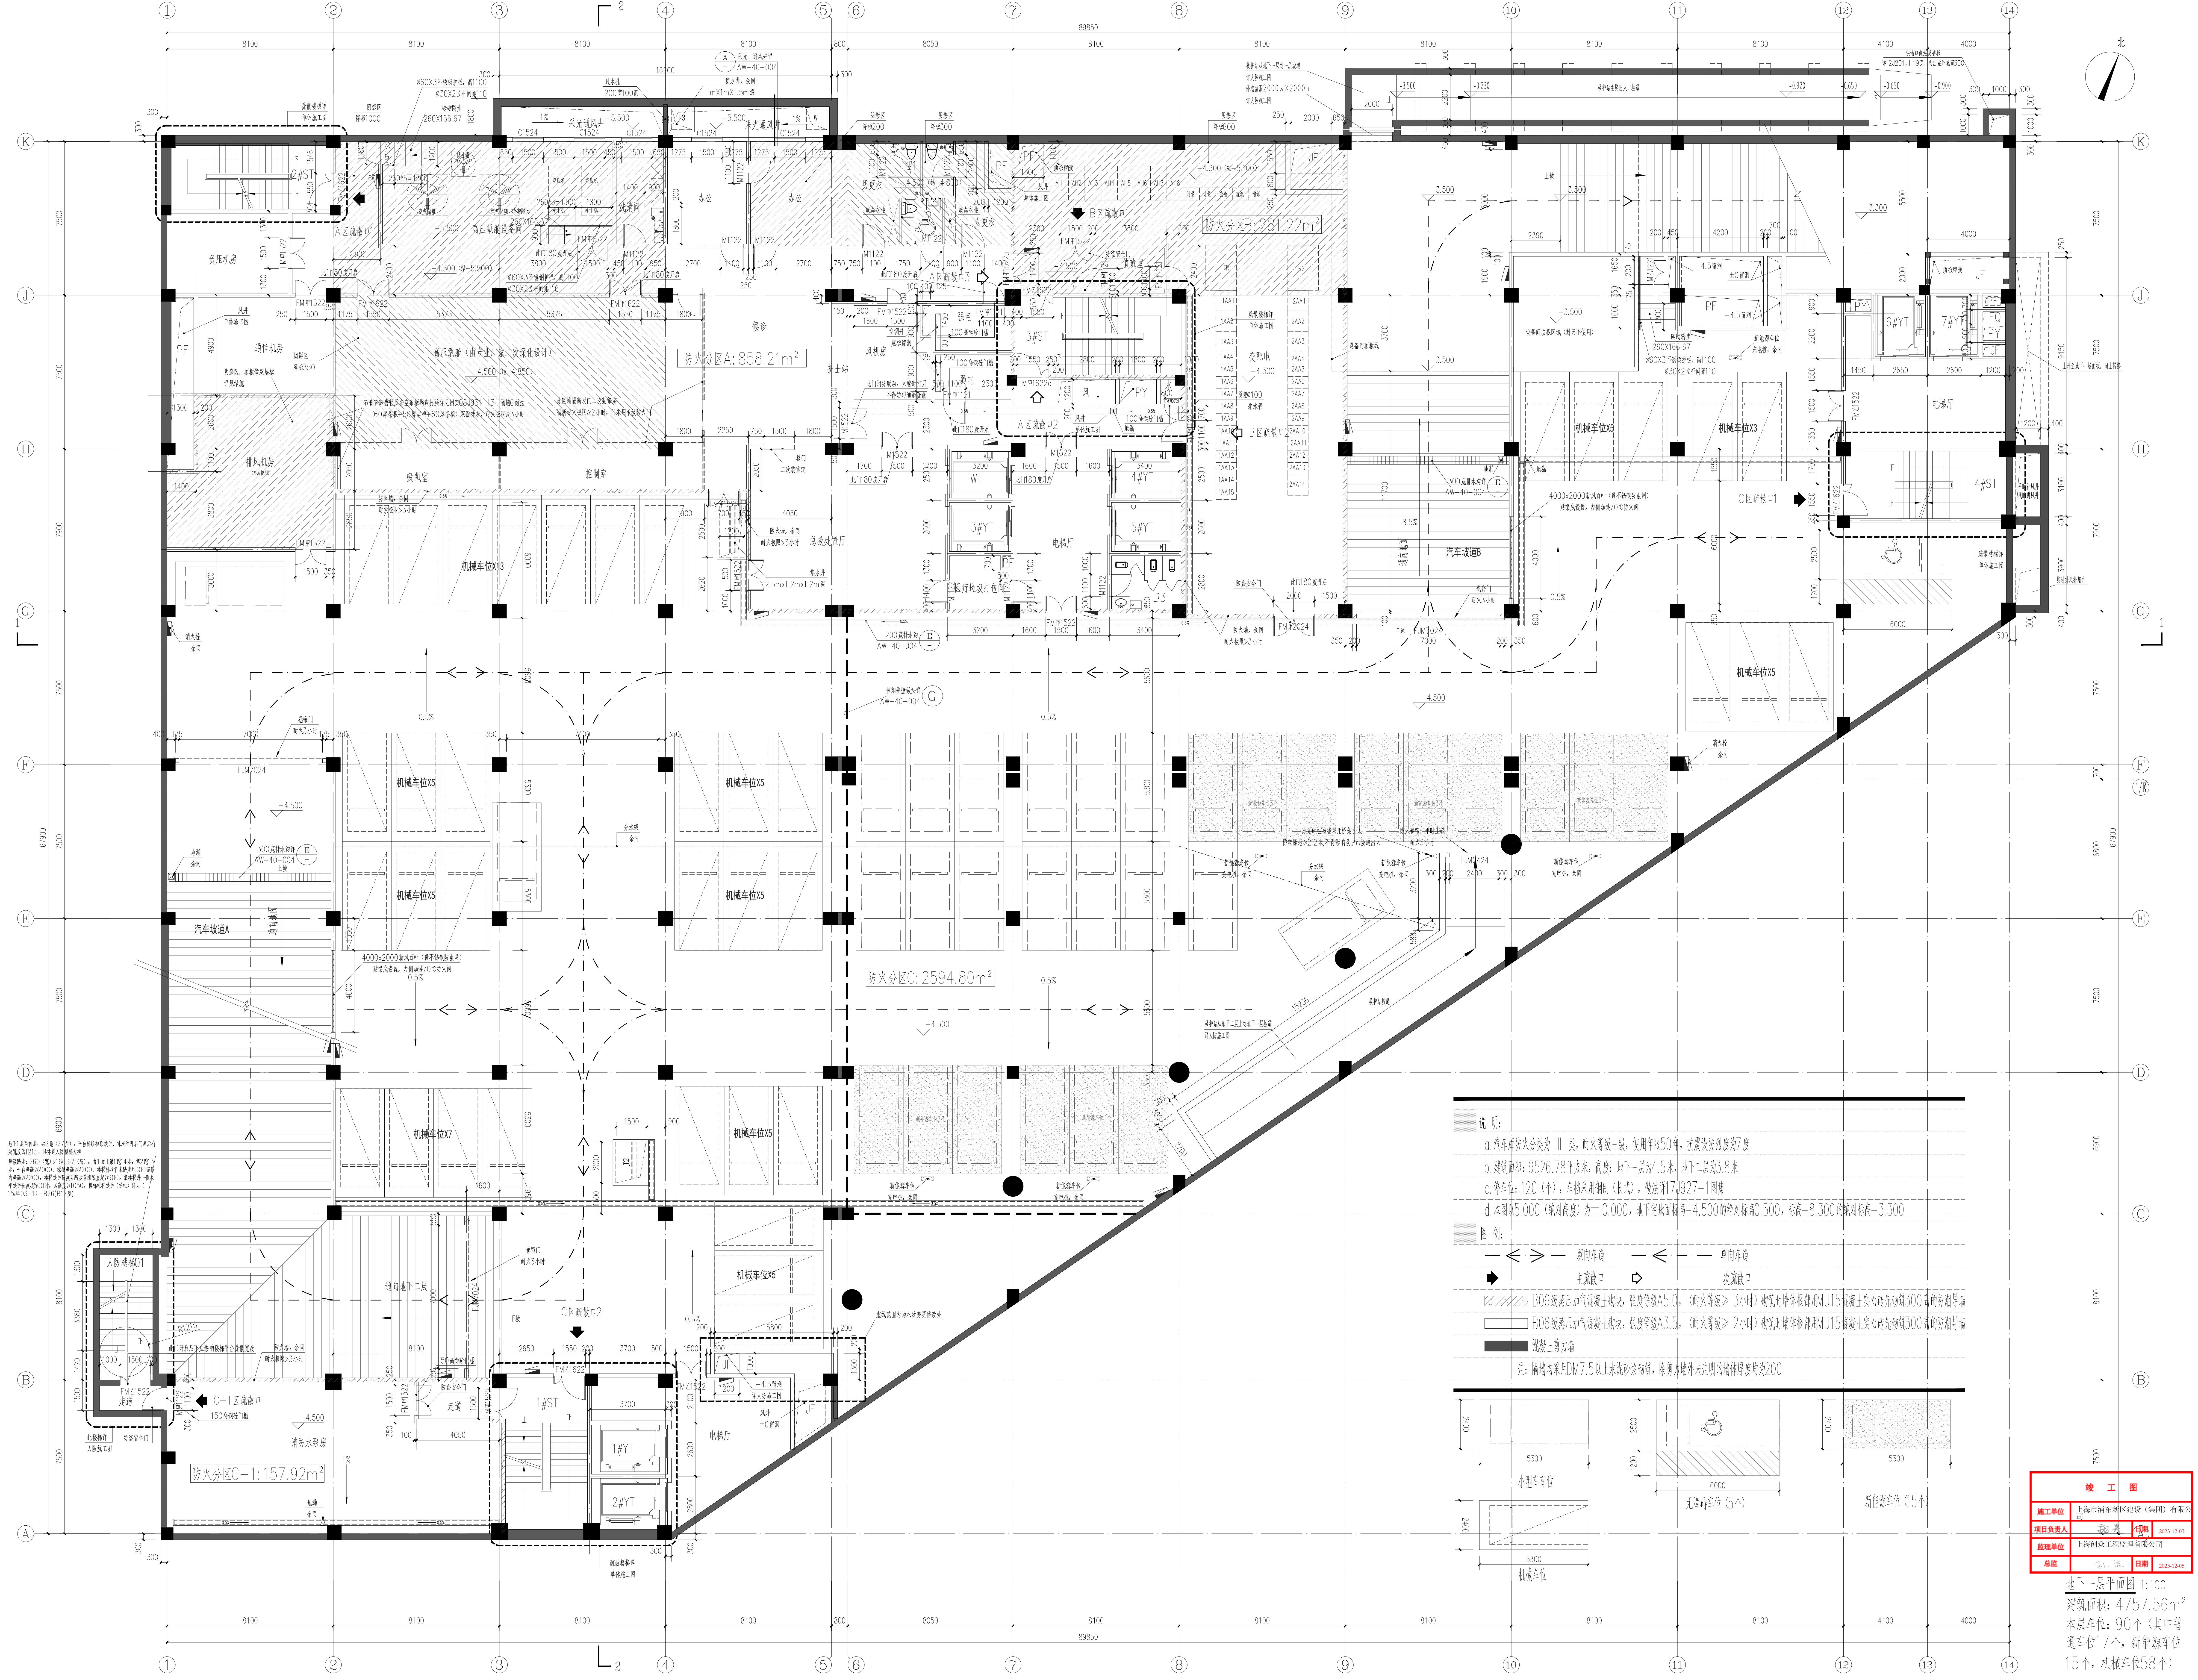
防火分区A:858.21m²
防火分区B:281.22m²
防火分区C:2594.80m²
防火分区C-1:157.92m²
汽车坡道A
汽车坡道B
机械车位X13
机械车位X5
机械车位X7
机械车位X3
1#ST
2#ST
3#ST
4#ST
1#YT
2#YT
3#YT
4#YT
5#YT
6#YT
7#YT
电梯厅
变配电
电梯厅
负压机房
通信机房
排风机房
控制室
报警室
高压氧舱
新风机房
消防水泵房
急救处置厅
A区疏散口1
A区疏散口2
A区疏散口3
B区疏散口1
B区疏散口2
C区疏散口1
C区疏散口2
C-1区疏散口
89850
67900
北
小型车车位
无障碍车位(5个)
新能源车位(15个)
机械车位

说 明:

a.汽车库防火分类为 III 类，耐火等级一级，使用年限50年，抗震设防烈度为7度

b.建筑面积：9526.78平方米，高度：地下一层为4.5米，地下二层为3.8米

c.停车位：120（个），车档采用钢制（长式），做法详17J927-1图集

d.本图以5.000（绝对高度）为±0.000，地下室地面标高-4.500的绝对标高0.500，标高-8.300的绝对标高-3.300

图 例:

—<·>—	双向车道
—<·—·—	单向车道
➡	主疏散口
⇨	次疏散口
▨	B06级蒸压加气混凝土砌块，强度等级A5.0，（耐火等级≥ 3小时）砌筑时墙体根部用MU15混凝土实心砖先砌筑300高的防潮导墙
☐	B06级蒸压加气混凝土砌块，强度等级A3.5，（耐火等级≥ 2小时）砌筑时墙体根部用MU15混凝土实心砖先砌筑300高的防潮导墙
■	混凝土剪力墙

注：隔墙均采用DM7.5以上水泥砂浆砌筑，除剪力墙外未注明的墙体厚度均为200

竣 工 图

施工单位	上海市浦东新区建设（集团）有限公司		
项目负责人	庞昊	日期	2023-12-03
监理单位	上海创众工程监理有限公司		
总监	孙洁	日期	2023-12-05

地下一层平面图 1:100

建筑面积：4757.56m²

本层车位：90个（其中普通车位17个，新能源车位15个，机械车位58个）

说 明 Note

修订 Revise

序号 NO.	记要 Description	日期 Date

工程设计出图专用章(电子)
资质证书号：A231003384
有效期至：2025年01月21日
公司出图专用章 Release Stamp

中华人民共和国一级注册建筑师
姓 名：瞿雷
注册号：3100338-003
有效期：至2025年10月10日
电子
注册执业专用章 Registration Stamp

上海新建设建筑设计有限公司
SHANGHAI NEW CONSTRUCTION ARCHITECTURAL DESIGN CO.,LTD

设计证书甲级编号 ： A131003387
CERTIFICATE NO.： A131003387
中国 上海市 普陀区中山北路3000号长城大厦38楼
38F International Corporate City, No.3000, North Zhongshan Road,
Pu Tuo District, Shanghai P.R.China
邮政编码（PC）:200063
总机（TEL）：021-60718586 传真（FAX）：021-64645485

合作设计单位 Co-operated With

审定 Approved by		
项目负责人 Princial in charge	瞿雷	瞿雷
审核 Reviewed by	陈栋	陈栋
专业负责人 Discipline Responsible	瞿雷	瞿雷
校对 Checked by	孙哲	孙哲
设计 Designed by	王晓东	王晓东
绘图 Drawn by	王晓东	

建设单位 Client	上海市浦东新区浦南医院
项目名称 Project Name	浦东新区浦南医院改扩建工程
单项名称 Sub-project	1#门诊综合楼（西院）
图纸名称 Drawing Title	地下一层平面图

工程编号 Project No.	2013-1-101	专业 Discipline	建筑
阶段 Stage	竣工图	图号 Drawing No.	AW-10-001A
比例 Scale	1:100	日期 Date	2023.11
版次 Version		本图须加盖出图签章，否则一律无效 Invalid Unless Stamped	

2013.11