



序号	行政村	小班号	面积(亩)	现状		
				树种	胸径(cm)	株数
1	民生村	0318	0.83	高杆红叶石楠	Φ7.1-8.0	26
2	民生村	0316	0.49	高杆红叶石楠	Φ7.1-8.0	26
3	民生村	0336	1.56	高杆红叶石楠	Φ6.1-8.0	52
4	民生村	0331	0.92	高杆红叶石楠	Φ6.1-8.0	45
5	民生村	0365	0.67	高杆红叶石楠	Φ6.1-8.0	27
6	民生村	0341	1.54	高杆红叶石楠	Φ6.1-10.0	58
7	民生村	0363	1.53	高杆红叶石楠	Φ6.1-7.0	48

林业调查规划设计出图
专用章
丙09-006
中国林业工程建设协会

出图专用章盖章处

施工图发图
负责人
金明

发图负责人盖章处

上海本都林业规划设计有限公司
Shanghai Bendu Forestry Planning and Design CO.Ltd.

审 定	谢昊淼	校 核	谢昊淼
审 核	金 明	设 计	童海庆
项目负责人	童海庆	制 图	刘亚娜

工程名称	2024年崇明区新河镇生态公益林抚育项目		
项 目			

新河镇民生村生态保育型抚育 分区二小班现状图	比 例	1:3000
	图 号	XH-088
	日 期	2025.05



序号	行政村	小班号	面积(亩)	间伐			补植 (株)	割灌 (株)	修枝 (株)
				树种	径阶(cm)	数量			
1	民生村	0318	0.83	高杆红叶石楠	8	2	5	0	24
2	民生村	0316	0.49	高杆红叶石楠	6-10	5	8	0	21
3	民生村	0336	1.56	高杆红叶石楠	6-12	12	20	0	40
4	民生村	0331	0.92	高杆红叶石楠	8	4	10	0	41
5	民生村	0365	0.67	高杆红叶石楠	6-14	3	1	0	24
6	民生村	0341	1.54	高杆红叶石楠	6-10	5	7	0	53
7	民生村	0363	1.53	高杆红叶石楠	8-12	6	10	0	42



发图负责人盖章处

项目负责人	童海庆	制 图	刘亚娜
-------	-----	-----	-----

项 目	
-----	--

日期	2025.05
----	---------



序号	行政村	小班号	面积(亩)	现状		
				树种	胸径(cm)	株数
1	民生村	0205	10.18	香樟	Φ12.1-25.0	205
				女贞	Φ6.1-9.0	24
2	民生村	0225	1.29	榉树	Φ8.1-12.0	5
				香樟	Φ15.1-16.0	1
3	民生村	0215	0.62	垂柳	Φ10.1-14.0	4
				香樟	Φ20.1-22.0	2
4	民生村	0228	1.94	桧柏	Φ6.1-9.0	88
5	民生村	0211	0.66	垂柳	Φ10.1-14.0	2
6	民生村	0204	7.15	香樟	Φ8.1-22.0	165

林业调查规划设计出图
专用章
丙09-0006
中国林业工程建设协会

出图专用章盖章处

施工图发图
负责人
金明

发图负责人盖章处

上海本都林业规划设计有限公司
Shanghai Bendu Forestry Planning and Design CO.Ltd.

申 定	谢昊淼	校 核	谢昊淼
申 核	金 明	设 计	童海庆
项目负责人	童海庆	制 图	刘亚娜

工程名称
项 目

2024年崇明区新河镇生态公益林抚育项目		
新河镇民生村生态保育型抚育 分区三小班现状图		
比 例	1:2000	日期
图 号	XH-090	
日期	2025.05	



序号	行政村	小班号	面积(亩)	间伐			补植 (株)	割灌 (株)	修枝 (株)
				树种	径阶(cm)	数量			
1	民生村	0205	10.18	香樟	10-20	8	5	0	211
				女贞	8-14	10			
2	民生村	0225	1.29	垂柳	28-36	4	29	0	6
3	民生村	0215	0.62				16	0	2
4	民生村	0228	1.94	桧柏	6-16	22	40	0	66
5	民生村	0211	0.66				20	0	2
6	民生村	0204	7.15	香樟	14-22	6	3	0	159

		林业调查规划设计出图 -专 用 章- 丙09-0006 中国林业工程建设协会	施工图发图 负责人 金明 发图负责人盖章处	上海本都林业规划设计有限公司 Shanghai Bendu Forestry Planning and Design CO. Ltd.				工程名称				2024年崇明区新河镇生态公益林抚育项目			
								项 目							
								新河镇民生村生态保育型抚育 分区三小班作业设计图				比 例		1:2000	
								审 定		谢昊淼	校 核	谢昊淼	图 号		XH-091
								审 核		金 明	设 计	童海庆	日 期		2025.05
				项目负责人				童海庆	制 图	刘亚娜					



序号	行政村	小班号	面积(亩)	现状		
				树种	胸径(cm)	株数
1	民生村	0202	0.75	红叶石楠	Φ5.1-6.0	18
2	民生村	0209	9.49	广玉兰	Φ9.1-15.0	171
				乐昌含笑	Φ9.1-18.0	30
				栎树	Φ9.1-14.0	153
3	民生村	0199	0.70	水杉	Φ6.1-12.0	12
4	民生村	0206	12.05	杜英	Φ7.1-10.0	52
				白玉兰	Φ8.1-15.0	296
				水杉	Φ8.1-10.0	94
				无患子	Φ9.1-15.0	153
5	民生村	0208	0.46	水杉	Φ10.1-15.0	26
6	民生村	0222	1.40	香樟	Φ8.1-10.0	40
				白玉兰	Φ5.1-6.0	20
				乐昌含笑	Φ10.1-12.0	9
7	民生村	0217	2.16	香樟	Φ15.1-30.0	21
				雪松	Φ9.1-12.0	48
8	民生村	0227	5.42	雪松	Φ9.1-12.0	23
				栎树	Φ9.1-14.0	33
				乐昌含笑	Φ9.1-18.0	42
				香椿	Φ7.1-12.0	70

林业调查规划设计出图
专用章
丙09-006
中国林业工程建设协会

出图专用章盖章处

施工图发图
负责人
金明

发图负责人盖章处

上海本都林业规划设计有限公司
Shanghai Bendu Forestry Planning and Design CO.Ltd.

审 定	谢昊淼	校 核	谢昊淼
审 核	金 明	设 计	童海庆
项目负责人	童海庆	制 图	刘亚娜

工程名称	2024年崇明区新河镇生态公益林抚育项目		
项 目			

新河镇民生村生态保育型抚育 分区四小班现状图	比 例	1:1500
	图 号	XH-092
	日 期	2025.05



序号	行政村	小班号	面积(亩)	间伐			补植 (株)	割灌 (株)	修枝 (株)
				树种	径阶(cm)	数量			
1	民生村	0202	0.75					0	18
2	民生村	0209	9.49	广玉兰	6-18	37	35	0	300
				乐昌含笑	8-14	8			
				栎树	10-14	9			
3	民生村	0199	0.70					0	12
4	民生村	0206	12.05	杜英	6-14	40	20	0	495
				白玉兰	4-16	26			
				水杉	8	10			
				栎树	6-14	24			
5	民生村	0208	0.46					0	26
6	民生村	0222	1.40	香樟	10-18	5		0	62
				白玉兰	4	2			
7	民生村	0217	2.16	雪松	8-20	6		0	62
				香樟	12	1			
8	民生村	0227	5.42	乐昌含笑	10-14	12	22	0	140
				雪松	20	1			
				栎树	8-12	7			
				香椿	10-18	8			

采伐:
香樟*5株 径阶: 10-18cm
白玉兰*2株 径阶: 4cm
修枝:
62株

林业调查规划设计出图
专用章
丙09-006
中国林业工程建设协会

出图专用章盖章处

施工图发图
负责人
金明

发图负责人盖章处

上海本都林业规划设计有限公司 Shanghai Bendu Forestry Planning and Design CO.Ltd.			
审 定	谢昊淼	校 核	谢昊淼
审 核	金 明	设 计	童海庆
项目负责人	童海庆	制 图	刘亚娜

工程名称	2024年崇明区新河镇生态公益林抚育项目		
项 目			
新河镇民生村生态保育型抚育 分区四小班作业设计图		比 例	1:1500
		图 号	XH-093
		日 期	2025. 05



序号	行政村	小班号	面积(亩)	现状		
				树种	胸径(cm)	株数
1	民生村	0239	0.80	独本桂花	Φ7.1-9.0	31
2	民生村	0268	10.23	水杉 高杆红叶石楠	Φ9.1-18.0 Φ6.1-8.0	359 2
3	民生村	0277	11.24	香樟 喜树	Φ8.1-16.0 Φ8.1-12.0	155 121
4	民生村	0248	8.74	垂柳 无患子	Φ10.1-14.0 Φ9.1-13.0	51 15
5	民生村	0288	2.10	高杆红叶石楠 园柏	Φ6.1-7.0 Φ8.1-14.0	9 87
6	民生村	0284	2.30	桂花 红叶李	Φ6.1-8.0 Φ7.1-10.0	10 84

林业调查规划设计出图
专用章

丙09-0006
中国林业工程建设协会

出图专用章盖善处

施工图发图
负责人
金明

发图负责人盖善处

上海本都林业规划设计有限公司 Shanghai Bendu Forestry Planning and Design CO.Ltd.			
申 定	谢昊淼	校 核	谢昊淼
申 核	金 明	设 计	童海庆
项目负责人		制 图	刘亚娜

工程名称		2024年崇明区新河镇生态公益林抚育项目		
项 目		新河镇民生村生态保育型抚育 分区五小班现状图		
		比 例	1:1500	
		图 号	XH-094	
		日 期	2025.05	



采伐:
垂柳*51株 径阶: 14-30cm
补植:
乌桕*310株 Φ4.1-5.0cm
修枝:
16株

修枝:
31株

采伐:
高杆红叶石楠*2株 径阶: 6-8cm
水杉*33株 径阶: 10-26cm
补植:
水杉*5株 Φ4.1-5.0cm
修枝:
326株

采伐:
红叶李*11株 径阶: 8-14cm
补植:
垂丝海棠*2株 d4.1-5.0cm
修枝:
83株

0239
(0.80亩)

0248
(8.74亩)

0268
(10.23亩)

0277
(11.24亩)

0284
(2.30亩)

0288
(2.10亩)

采伐:
喜树*5株 径阶: 12-24cm
香樟*4株 径阶: 16-32cm
女贞*1株 径阶: 16cm
修枝:
266株

采伐:
高杆红叶石楠*2株 径阶: 6cm
园柏*14株 径阶: 8-18cm
修枝:
80株

序号	行政村	小班号	面积(亩)	间伐		补植 (株)	割灌 (株)	修枝 (株)
				树种	径阶(cm)	数量		
1	民生村	0239	0.80	高杆红叶石楠 水杉	6-8	2	0	31
2	民生村	0268	10.23		10-26	33	0	326
3	民生村	0277	11.24	喜树	12-24	5	0	266
				香樟	16-32	4		
				女贞	16	1		
4	民生村	0248	8.74	垂柳	14-30	51	310	16
5	民生村	0288	2.10	高杆红叶石楠	6	2	0	80
				园柏	8-18	14		
6	民生村	0284	2.30	红叶李	8-14	11	2	83



出图专用章盖善处

发图负责人盖善处

上海本都林业规划设计有限公司
Shanghai Bendu Forestry Planning and Design Co., Ltd.

审 定	谢昊淼	校 核	谢昊淼
审 核	金 明	设 计	童海庆
项目负责人		制 图	刘亚娜

工程名称 2024年崇明区新河镇生态公益林抚育项目

项 目

新河镇民生村生态保育型抚育
分区五小班作业设计图

比 例	1:1500
图 号	XH-095
日 期	2025.05



现状:

垂柳*67株 Φ8.1-14.0cm
无患子*18株 Φ8.1-10.0cm
榉树*13株 Φ8.1-10.0cm
垂柳*5株 14.1-30.0cm

现状:

香樟*44株 Φ12.1-28.0cm
喜树*19株 Φ7.1-10.0cm
栾树*6株 Φ8.1-10.0cm

现状:

女贞*96株 Φ8.1-12.0cm
栾树*201株 Φ8.1-16.0cm

现状:

国槐*11株 Φ6.1-8.0cm
无患子*2株 Φ8.1-10.0cm
榉树*2株 Φ6.1-7.0cm
水杉*10株 Φ10.1-24.0cm

现状:

香樟*10株 Φ12.1-18.0cm
广玉兰*10株 Φ10.1-20.0cm

竣工图

序号	行政村	小班号	面积(亩)	现状		
				树种	胸径(cm)	株数
1	民生村	0276	2.46	香樟	Φ12.1-28.0	44
				喜树	Φ7.1-10.0	19
				栾树	Φ8.1-10.0	6
				女贞	Φ8.1-12.0	96
2	民生村	0283	9.13	栾树	Φ8.1-16.0	201
				垂柳	Φ8.1-14.0	67
3	民生村	0260	12.30	无患子	Φ8.1-10.0	18
				榉树	Φ8.1-10.0	13
				垂柳	14.1-30.0	5
4	民生村	0299	0.91	国槐	Φ6.1-8.0	11
				无患子	Φ8.1-10.0	2
				榉树	Φ6.1-7.0	2
				水杉	Φ10.1-24.0	10
5	民生村	0302	1.01	香樟	Φ12.1-18.0	10
				广玉兰	Φ10.1-20.0	10



出图专用章盖审处

发图负责人盖审处

上海本都林业规划设计有限公司
Shanghai Bendu Forestry Planning and Design Co., Ltd.

审 定	谢昊淼	校 核	谢昊淼
审 核	金 明	设 计	童海庆
项目负责人	童海庆	制 图	刘亚娜

工程名称

2024年崇明区新河镇生态公益林抚育项目

项 目

新河镇民生村生态保育型抚育
分区六小班现状图

比 例

1:1500

图 号

XH-096

日 期


2025.05



竣工图

采伐: 垂柳*73株 径阶: 14-36cm
补植: 乌桕*420株 Φ4.1-5.0cm
修枝: 36株

喜树*7株 径阶: 12-18cm
栎树*17株 径阶: 6-16cm
香樟*21株 径阶: 6-18cm
女贞*1株 径阶: 6cm
修枝: 23株

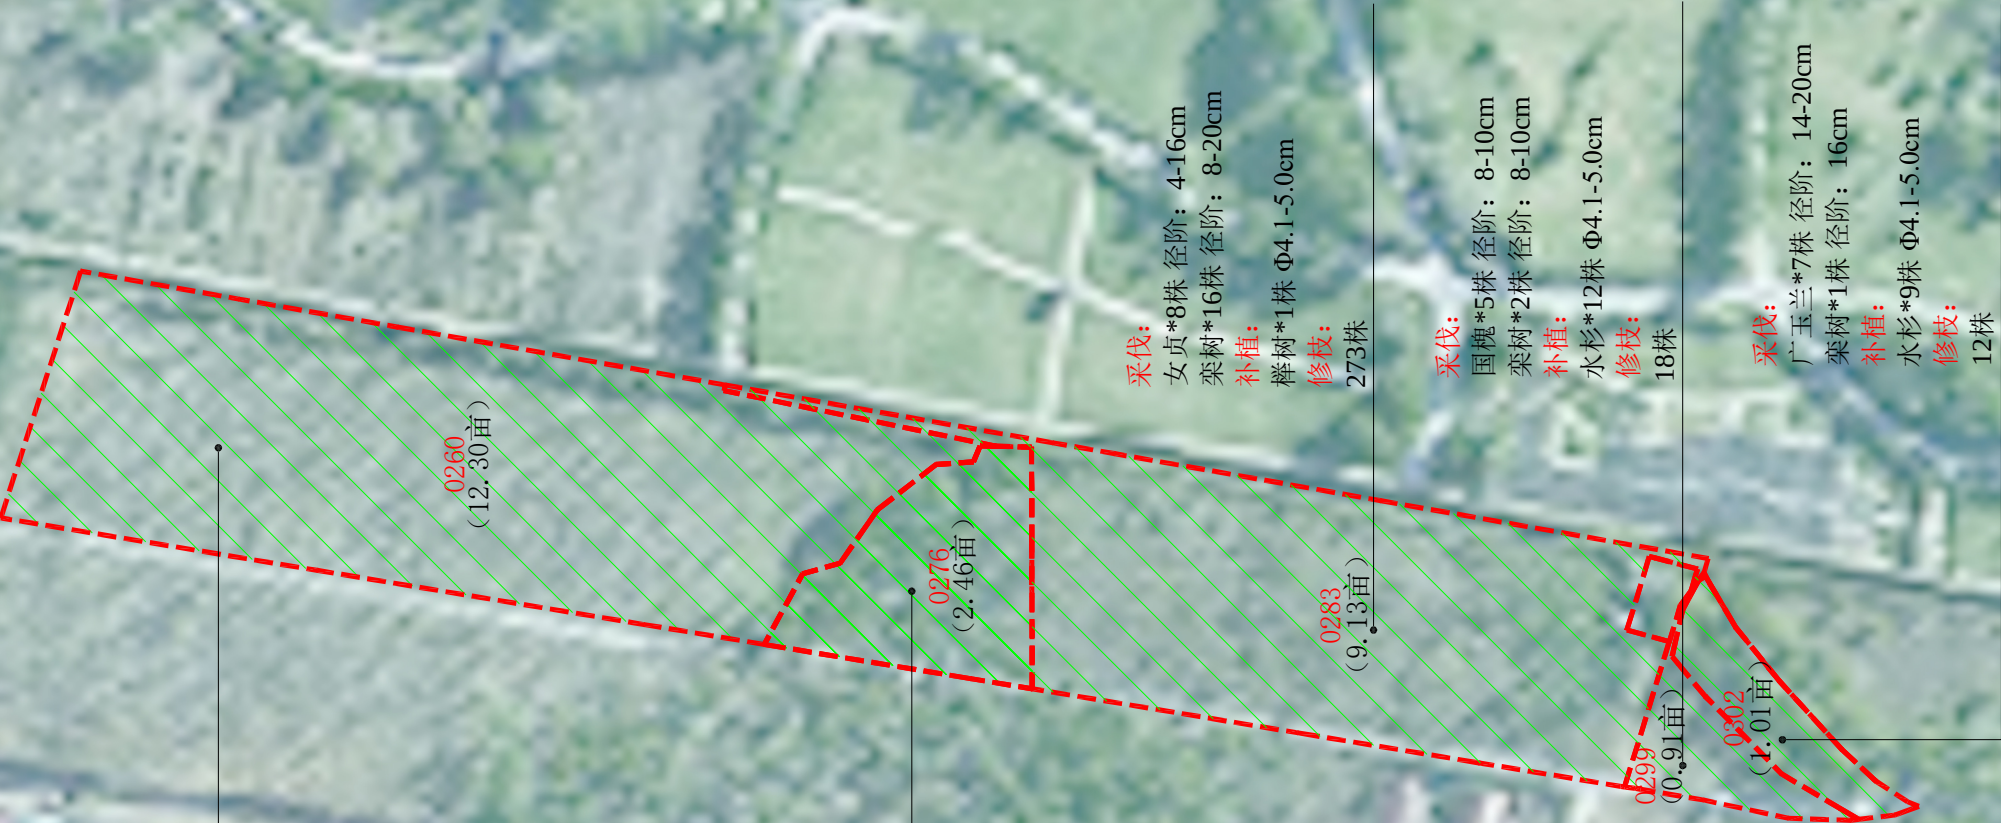

序号	行政村	小班号	面积(亩)	间伐				补植 (株)	割灌 (株)	修枝 (株)
				树种	径阶(cm)	数量				
1	民生村	0276	2.46	喜树	12-18	7		0	0	23
				栎树	6-16	17				
				香樟	6-18	21				
				女贞	6	1				
2	民生村	0283	9.13	女贞	4-16	8		1	0	273
				栎树	8-20	16				
3	民生村	0260	12.30	垂柳	14-36	73		420	0	36
4	民生村	0299	0.91	国槐	8-10	5		12	0	18
				栎树	8-10	2				
5	民生村	0302	1.01	广玉兰	14-20	7		9	0	12
				栎树	16	1				

林业调查规划设计出图
专用章
丙09-0006
中国林业工程建设协会

出图专用盖章处

施工图发图
负责人
金明

发图负责人盖章处

上海本都林业规划设计有限公司
Shanghai Bendu Forestry Planning and Design CO.Ltd.

审 定	谢昊淼	校 核	谢昊淼
审 核	金 明	设 计	童海庆
项目负责人	童海庆	制 图	刘亚娜

工程名称

2024年崇明区新河镇生态公益林抚育项目

项 目

新河镇民生村生态保育型抚育
分区六小班作业设计图

比 例	1:1500
图 号	XH-097
日 期	2025.05



现状：
国槐*233株 Φ7.1-11.0cm
无患子*46株 Φ12.1-15.0cm
园柏*26株 Φ8.1-18.0cm

现状：
香樟*36株 Φ10.1-20.0cm
雪松*18株 Φ8.1-16.0cm

现状：
水杉*32株 Φ7.1-16.0cm
女贞*5株 Φ7.1-9.0cm

现状：
悬铃木*18株 Φ10.1-20.0cm
水杉*60株 Φ7.1-15.0cm
枫杨*11株 Φ12.1-25.0cm
女贞*7株 Φ9.1-14.0cm

现状：
水杉*284株 Φ7.1-18.0cm

现状：
香樟*18株 Φ10.1-18.0cm

现状：
水杉*30株 Φ7.1-10.0cm
池杉*20株 Φ5.1-6.0cm

现状：
雪松*28株 Φ8.1-16.0cm
红叶李*17株 Φ7.1-9.0cm
江南桧木*4株 Φ8.1-16.0cm
棕榈*4株 Φ10.1-12.0cm

现状：
香樟*159株 Φ10.1-18.0cm
红叶李*18株 Φ8.1-10.0cm
无患子*64株 Φ7.1-10.0cm
江南桧木*17株 Φ10.1-14.0cm

现状：
水杉*505株 Φ8.1-17.0cm
香樟*11株 Φ12.1-20.0cm

序号	行政村	小班号	面积(亩)	现状	
				树种	株数
1	民生村	0291	0.79	水杉	32
2	民生村	0325	1.47	女贞	5
3	民生村	0313	4.35	香樟	18
4	民生村	0322	0.96	水杉	284
5	民生村	0335	7.11	池杉	30
6	民生村	0323	2.63	水杉	20
7	民生村	0330	7.67	雪松	505
8	民生村	0312	9.66	红叶李	11
9	民生村	0338	14.74	江南桧木	36
10	民生村	0301	2.11	棕榈	18
				国槐	28
				无患子	17
				园柏	4
				香樟	4
				红叶李	233
				无患子	46
				园柏	26
				香樟	159
				红叶李	18
				无患子	64
				江南桧木	17
				悬铃木	18
				水杉	60
				枫杨	11
				女贞	7

林业调查规划设计出图
专用章
丙09-006
中国林业工程建设协会

施工图发图
负责人
金明

出图专用盖章处

发图负责人盖章处

上海本都林业规划设计有限公司
Shanghai Bendu Forestry Planning and Design CO.Ltd.

审定	谢昊淼	校核	谢昊淼
审核	金明	设计	童海庆
项目负责人	童海庆	制图	刘亚娜

工程名称

项目

新河镇民生村生态保育型抚育
分区七小班现状图

比例

图号

日期

1:1500

XH-098

2025.05



序号	行政村	小班号	面积(亩)	间伐			补植 (株)	割灌 (株)	修枝 (株)
				树种	径阶(cm)	数量			
1	民生村	0291	0.79	女贞	12	2		0	31
				高杆红叶石楠	6	1			
				水杉	16-18	3			
2	民生村	0325	1.47					0	18
3	民生村	0313	4.35	水杉	10-26	107		0	177
4	民生村	0322	0.96					0	50
5	民生村	0335	7.11	池杉	6-24	127	5	0	389
6	民生村	0323	2.63	香樟	8	1	10	0	52
				雪松	14	1			
7	民生村	0330	7.67	雪松	6-18	13	230	0	40
8	民生村	0312	9.66	国槐	4-18	79	6	0	215
				栎树	4-6	2			
				无患子	10-12	7			
				园柏	12-16	2			
					12	1			
9	民生村	0338	14.74	无患子	12-14	3	35	0	237
				红叶李	16-22	8			
				香樟	14-30	9			
				江南桧木	16	1			
10	民生村	0301	2.11	悬铃木	32-36	2	0	0	91
				枫杨	8-10	2			

林业调查规划设计出图
专用章
丙09-0006
中国林业工程建设协会

施工图发图
负责人
金明

出图专用盖章处

发图负责人盖章处

上海本都林业规划设计有限公司
Shanghai Bendu Forestry Planning and Design CO.Ltd.

审 定	谢昊淼	校 核	谢昊淼
审 核	金 明	设 计	童海庆
项目负责人	童海庆	制 图	刘亚娜

工程名称

2024年崇明区新河镇生态公益林抚育项目

项 目

新河镇民生村生态保育型抚育
分区七小班作业设计图

比 例	1:1500
图 号	XH-099
日 期	2025.05



序号	行政村	小班号	面积(亩)	现状	
				树种	株数
1	民生村	0357	6.15	女贞	226
2	民生村	0359	1.34	喜树	121
3	民生村	0346	1.00	柳树	5
4	民生村	0320	5.12	乐昌含笑	53
				女贞	36
				池杉	33
				广玉兰	8
5	民生村	0319	2.70	榉树	51
6	民生村	0348	3.36	香樟	55
				香樟	22
				池杉	18
				喜树	8
				榉树	5
				女贞	26
				红叶李	12
				广玉兰	6
7	民生村	0317	1.39	广玉兰	10
8	民生村	0349	0.62	乐昌含笑	41
				水杉	29

	林业调查规划设计出图 专用章 丙09-0006 中国林业工程建设协会	施工图发图 负责人 金明	上海本都林业规划设计有限公司 Shanghai Bendu Forestry Planning and Design CO. Ltd.				工程名称		2024年崇明区新河镇生态公益林抚育项目	
							项 目			
							审 定		谢昊淼	
							审 核		金 明	
							项目负责人		童海庆	
						校 核		谢昊淼		
						设 计		童海庆		
						制 图		刘亚娜		
						新河镇民生村生态保育型抚育 分区八小班现状图				
						比 例		1:1500		
						图 号		XH-100		
						日 期		2025.05		



采伐:
香樟*2株 径阶: 6-12cm
修枝:
53株

修枝:
51株

采伐:
榉树*1株 径阶: 6cm
女贞*1株 径阶: 10cm
补植:
榉树*12株 Φ4.1-5.0cm
割灌:
野树*16株
修枝:
126株

采伐:
垂柳*1株 径阶: 34cm
女贞*6株 径阶: 6-14cm
补植:
红叶李*6株 Φ4.1-5.0cm
修枝:
90株

修枝:
53株

修枝:
29株

采伐:
女贞*45株 径阶: 4-18cm
喜树*4株 径阶: 8-12cm
补植:
朴树*12株 Φ4.1-5.0cm
修枝:
298株

采伐:
柳树*5株 径阶: 16-20cm
补植:
水杉*55株 Φ4.1-5.0cm
割灌:
杂树*20株

序号	行政村	小班号	面积(亩)	间伐				补植 (株)	割灌 (株)	修枝 (株)
				树种	径阶(cm)	数量				
1	民生村	0357	6.15	女贞	4-18	45		12	0	298
				喜树	8-12	4				
2	民生村	0359	1.34	柳树	16-20	5		55	20	0
3	民生村	0346	1.00						0	53
4	民生村	0320	5.12	榉树	6	1		12	16	126
				女贞	10	1				
5	民生村	0319	2.70	香樟	6-12	2			0	53
				垂柳	34	1		6	0	90
6	民生村	0348	3.36	女贞	6-14	6				
7	民生村	0317	1.39						0	51
8	民生村	0349	0.62						0	29

林业调查规划设计出图
专用章
丙09-0006
中国林业工程建设协会

施工图发图
负责人
金明

出图专用章盖善处

发图负责人盖善处

上海本都林业规划设计有限公司 Shanghai Bendu Forestry Planning and Design CO.Ltd.				工程名称		2024年崇明区新河镇生态公益林抚育项目	
审 定	谢昊淼	校 核	谢昊淼	项 目			
审 核	金 明	设 计	童海庆	新河镇民生村生态保育型抚育 分区八小班作业设计图		比 例	1:1500
项目负责人			童海庆	图 号		XH-101	
			刘亚娜	日 期		2025.05	



现状:
水杉*134株 Φ8.1-15.0cm
栎树*18株 Φ7.1-16.0cm

现状:
香樟*256株 Φ8.1-14.0cm
喜树*153株 Φ7.1-11.0cm
蚊母*26株 Φ7.1-9.0cm
香椿*36株 Φ8.1-12.0cm

现状:
水杉*44株 Φ20.1-29.0cm

现状:
女贞*166株 Φ7.1-9.0cm
喜树*20株 Φ8.1-10.0cm
无患子*19株 Φ7.1-12.0cm

现状:
乐昌含笑*48株 Φ10.1-35.0cm

现状:
柳树*13株 Φ8.1-12.0cm

现状:
广玉兰*14株 Φ19.1-22.0cm
银杏*38株 Φ10.1-18.0cm
杜英*15株 Φ10.1-14.0cm
女贞*4株 Φ6.1-7.0cm
棕榈*4株 Φ10.1-12.0cm
雪松*13株 Φ16.1-19.0cm

序号	行政村	小班号	面积(亩)	现状		
				树种	胸径(cm)	株数
1	民生村	0372	3.27	柳树	Φ8.1-12.0	13
2	民生村	0370	4.67	女贞	Φ7.1-9.0	166
				喜树	Φ8.1-10.0	20
				无患子	Φ7.1-12.0	19
3	民生村	0374	3.95	广玉兰	Φ19.1-22.0	14
				银杏	Φ10.1-18.0	38
				杜英	Φ10.1-14.0	15
				女贞	Φ6.1-7.0	4
				棕榈	Φ10.1-12.0	4
				雪松	Φ16.1-19.0	13
4	民生村	0369	15.17	香樟	Φ8.1-14.0	256
				喜树	Φ7.1-11.0	153
				蚊母	Φ7.1-9.0	26
				香椿	Φ8.1-12.0	36
5	民生村	0375	1.02	水杉	Φ20.1-29.0	44
6	民生村	0373	1.06	乐昌含笑	Φ10.1-35.0	48
7	民生村	0360	2.63	水杉	Φ8.1-15.0	134
				栎树	Φ7.1-16.0	18

林业调查规划设计出图
专用章
丙09-006
中国林业工程建设协会

出图专用章盖章处

施工图发图
负责人
金明

发图负责人盖章处

上海本都林业规划设计有限公司
Shanghai Bendu Forestry Planning and Design CO.Ltd.

审 定	谢昊淼	校 核	谢昊淼
审 核	金 明	设 计	童海庆
项目负责人	童海庆	制 图	刘亚娜

工程名称 2024年崇明区新河镇生态公益林抚育项目

项 目


新河镇民生村生态保育型抚育
分区九小班现状图

比 例	1:1500
图 号	XH-102
日 期	2025.05



序号	行政村	小班号	面积(亩)	间伐			补植 (株)	割灌 (株)	修枝 (株)
				树种	径阶(cm)	数量			
1	民生村	0372	3.27	柳树	8-32	13	111	80m²	0
2	民生村	0370	4.67	女贞	6-24	166			
3	民生村	0374	3.95	红叶李	10	1	13	0	86
				银杏	4	1			
4	民生村	0369	15.17	江南桫木	24	1	0	0	417
				蚊母	8-14	9			
				香樟	6-24	29			
				喜树	6-24	15			
5	民生村	0375	1.02					0	44
6	民生村	0373	1.06	乐昌含笑	18	1		0	47
7	民生村	0360	2.63	栎树	12-16	3		0	128
				水杉	10-26	21			

	林业调查规划设计出图 专用章 丙09-006 中国林业工程建设协会 出图专用章盖章处	施工图发图 负责人 金明 发图负责人盖章处	上海本都林业规划设计有限公司 Shanghai Bendu Forestry Planning and Design CO.Ltd.				工程名称	2024年崇明区新河镇生态公益林抚育项目		
							项 目			
			审 定	谢昊淼	校 核	谢昊淼	新河镇民生村生态保育型抚育 分区九小班作业设计图	比 例	1:1500	
			审 核	金 明	设 计	童海庆		图 号	XH-103	
			项目负责人	童海庆	制 图	刘亚娜		日 期	2025. 05	

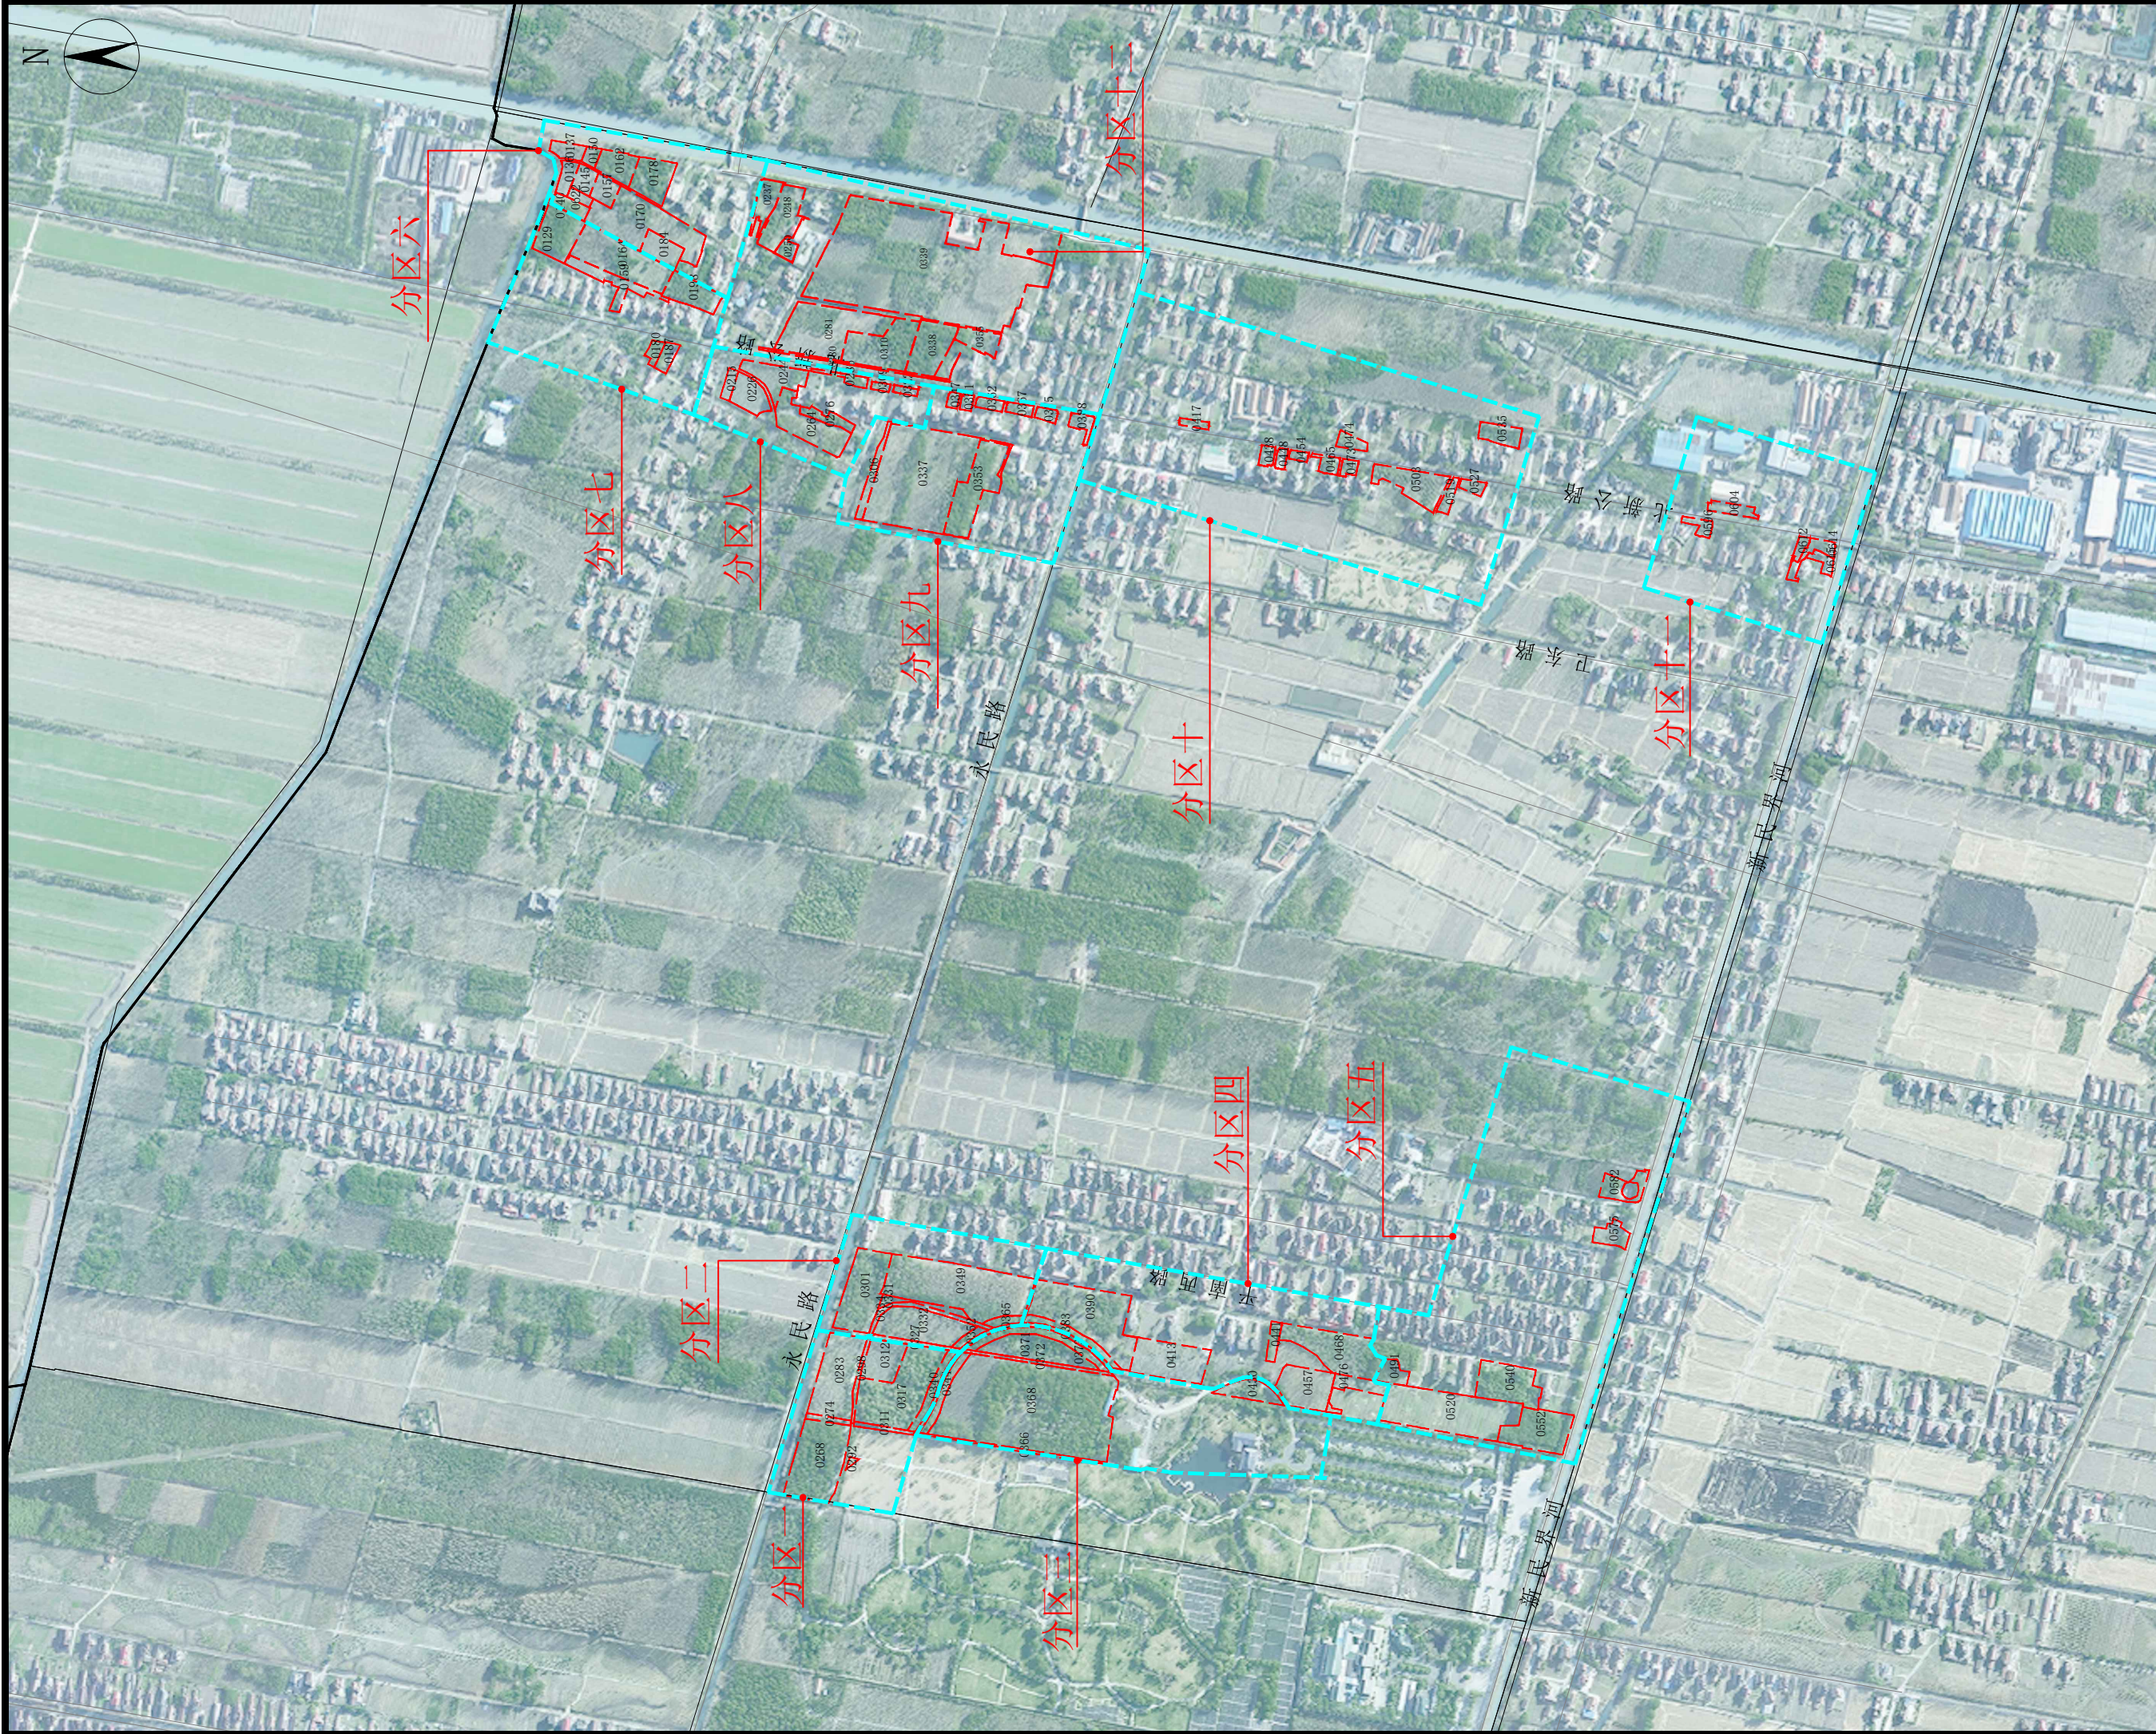

林业调查规划设计出图 专用章 丙09-0006 中国林业工程建设协会	发图负责人盖章处		发图负责人盖章处	
	出图专用章盖章处			
	施工图发图 负责人 金明			
	上海本都林业规划设计有限公司 Shanghai Bendu Forestry Planning and Design CO. Ltd.			
	审 定 校 核 审 核 设 计 项目负责人 董海庆 制 图 刘亚娜			
工程名称		2024年崇明区新河镇生态公益林抚育项目		
项 目				
		新河镇卫东村 生态保育型抚育小班位置图		
		比例	1:8000	
		图号	XH-104	
		日期	2025.05	



序号	行政村	小班号	面积(亩)	现状		
				树种	胸径(cm)	株数
1	卫东村	0292	0.17	香樟	Φ16.1-23.0	2
2	卫东村	0274	0.65	水杉	Φ10.1-15.0	10
3	卫东村	0298	0.85	香樟	Φ10.1-15.0	25
4	卫东村	0268	10.18	香樟	Φ10.1-15.0	235
				女贞	Φ7.1-12.0	8
5	卫东村	0311	0.66	水杉	Φ10.1-15.0	12
6	卫东村	0283	8.66	银杏	Φ6.1-12.0	388
				乐昌含笑	Φ12.1-15.0	4
				红叶李	Φ6.1-7.0	4
7	卫东村	0312	3.80	银杏	Φ6.1-10.0	180
8	卫东村	0317	11.47	乐昌含笑	Φ10.1-18.0	311
				红叶李	Φ6.1-7.0	53
9	卫东村	0340	1.77	广玉兰	Φ10.1-15.0	32

林业调查规划设计出图
专用章
丙09-006
中国林业工程建设协会

出图专用章盖章处

施工图发图
负责人
金明

发图负责人盖章处

上海本都林业规划设计有限公司
Shanghai Bendu Forestry Planning and Design CO.Ltd.

审 定	谢昊淼	校 核	谢昊淼
审 核	金 明	设 计	童海庆
项目负责人	童海庆	制 图	刘亚娜

工程名称	2024年崇明区新河镇生态公益林抚育项目		
项 目			

新河镇卫东村生态保育型抚育 分区一小班现状图	比 例	1:1500
	图 号	XH-105
	日 期	2025.05



序号	行政村	小班号	面积(亩)	间伐			补植 (株)	割灌 (株)	修枝 (株)
				树种	径阶(cm)	数量			
1	卫东村	0292	0.17				1	0	2
2	卫东村	0274	0.65					0	10
3	卫东村	0298	0.85					0	25
4	卫东村	0268	10.18	香樟	14-18	7		0	236
5	卫东村	0311	0.66					0	12
6	卫东村	0283	8.66	乐昌含笑	16	1		0	324
				红叶李	6	3			
				银杏	8-18	68			
7	卫东村	0312	3.80	银杏	6-12	7	15	0	173
8	卫东村	0317	11.47	乐昌含笑	12-26	36		0	297
				红叶李	8-14	31			
9	卫东村	0340	1.77	广玉兰	12-18	5	8	0	24
				红叶李	10	3			

林业调查规划设计出图
专用章
丙09-006
中国林业工程建设协会

出图专用章盖章处

施工图发图
负责人
金明

发图负责人盖章处

上海本都林业规划设计有限公司
Shanghai Bendu Forestry Planning and Design CO.Ltd.

审 定	谢昊淼	校 核	谢昊淼
审 核	金 明	设 计	童海庆
项目负责人	童海庆	制 图	刘亚娜

工程名称	2024年崇明区新河镇生态公益林抚育项目		
项 目			

新河镇卫东村生态保育型抚育 分区一小班作业设计图	比 例	1:1500
	图 号	XH-106
	日 期	2025. 05



序号	行政村	小班号	面积(亩)	现状		
				树种	胸径(cm)	株数
1	卫东村	0334	1.57	香樟	Φ9.1-12.0	45
2	卫东村	0327	0.95	水杉	Φ12.1-18.0	31
3	卫东村	0331	1.23	喜树	Φ9.1-12.0	37
				女贞	Φ10.1-12.0	9
4	卫东村	0301	7.96	香樟	Φ12.1-18.0	16
				女贞	Φ8.1-12.0	172
				喜树	Φ7.1-12.0	8
				水杉	Φ9.1-13.0	22
5	卫东村	0349	16.95	水杉	Φ7.1-10.0	788
				香樟	Φ8.1-12.0	198
				喜树	Φ8.1-12.0	139
				女贞	Φ7.1-10.0	23
6	卫东村	0352	0.67	香樟	Φ12.1-14.0	6
				喜树	Φ7.1-12.0	149
7	卫东村	0332	6.97	女贞	Φ8.1-12.0	96
				水杉	Φ7.1-12.0	15
8	卫东村	0365	0.79	香樟	Φ12.1-18.0	10

现状:
水杉*31株 Φ12.1-18.0cm

现状:
香樟*6株 Φ12.1-14.0cm

现状:
香樟*45株 Φ9.1-12.0cm

现状:
香樟*10株 Φ12.1-18.0cm

现状:
香樟*16株 Φ12.1-18.0cm
女贞*172株 Φ8.1-12.0cm
喜树*8株 Φ7.1-12.0cm
水杉*22株 Φ9.1-13.0cm

现状:
喜树*37株 Φ9.1-12.0cm
女贞*9株 Φ10.1-12.0cm

现状:
喜树*149株 Φ7.1-12.0cm
女贞*96株 Φ8.1-12.0cm
水杉*15株 Φ7.1-12.0cm

现状:
水杉*788株 Φ7.1-10.0cm
香樟*198株 Φ8.1-12.0cm
喜树*139株 Φ8.1-12.0cm
女贞*23株 Φ7.1-10.0cm

林业调查规划设计出图
专用章
丙09-006
中国林业工程建设协会

施工图发图
负责人
金明

上海本都林业规划设计有限公司
Shanghai Bendu Forestry Planning and Design CO.Ltd.

审 定	谢昊淼	校 核	谢昊淼
审 核	金 明	设 计	童海庆
项目负责人	童海庆	制 图	刘亚娜

工程名称 2024年崇明区新河镇生态公益林抚育项目

项 目

新河镇卫东村生态保育型抚育
分区二小班现状图

比 例 1:1500

图 号 XH-107

日 期 2025.05



序号	行政村	小班号	面积(亩)	间伐			补植 (株)	割灌 (株)	修枝 (株)
				树种	径阶(cm)	数量			
1	卫东村	0334	1.57					0	45
2	卫东村	0327	0.95					0	31
3	卫东村	0331	1.23	女贞	14	1	9	0	45
4	卫东村	0301	7.96	女贞	12-18	25	22	0	191
				香樟	8-16	2			
5	卫东村	0349	16.95	水杉	6-18	170	13	0	890
				喜树	8-18	42			
				女贞	12-18	14			
				香樟	10-22	32			
6	卫东村	0352	0.67	广玉兰	10-14	2	3	0	4
7	卫东村	0332	6.97	香樟	16	1	58	0	180
				喜树	6-16	62			
				女贞	8-18	17			
8	卫东村	0365	0.79					0	10

林业调查规划设计出图
专用章
丙09-006
中国林业工程建设协会

施工图发图
负责人
金明

上海本都林业规划设计有限公司
Shanghai Bendu Forestry Planning and Design CO.Ltd.

审 定	谢昊淼	校 核	谢昊淼
审 核	金 明	设 计	童海庆
项目负责人	童海庆	制 图	刘亚娜

工程名称	2024年崇明区新河镇生态公益林抚育项目		
项 目			

新河镇卫东村生态保育型抚育 分区二小班作业设计图	比 例	1:1500
	图 号	XH-108
	日 期	2025. 05



序号	行政村	小班号	面积(亩)	现状	
				树种	株数
1	卫东村	0372	1.27	水杉	19
2	卫东村	0366	0.96	水杉	26
3	卫东村	0368	37.78	香樟	960
				栎树	258
				女贞	170
				水杉	76
				香樟	54
4	卫东村	0371	5.67	银杏	24
				栎树	34
				女贞	24
				池杉	36
5	卫东村	0430	2.52	雪松	55
				广玉兰	3
				无患子	1
6	卫东村	0344	1.78	广玉兰	43
7	卫东村	0373	2.93	香樟	144

林业调查规划设计出图
专用章
丙09-0006
中国林业工程建设协会

出图专用盖章处

施工图发图
负责人
金明

发图负责人盖章处

上海本都林业规划设计有限公司
Shanghai Bendu Forestry Planning and Design CO.Ltd.

申 定	谢昊淼	校 核	谢昊淼
申 核	金 明	设 计	童海庆
项目负责人		制 图	刘亚娜

工程名称

2024年崇明区新河镇生态公益林抚育项目

项 目

新河镇卫东村生态保育型抚育
分区三班现状图

比 例	1:2000
图 号	XH-109
日 期	2025.05



序号	行政村	小班号	面积(亩)	间伐		补植 (株)	割灌 (株)	修枝 (株)
				树种	径阶(cm)			
1	卫东村	0372	1.27				0	19
2	卫东村	0366	0.96			2	0	26
3	卫东村	0368	37.78	栎树	6-18	40	0	1125
				女贞	10-18	95		
				香樟	8-28	190		
				水杉	8-18	10		
				杜英	6-8	4		
4	卫东村	0371	5.67	池杉	4-6	13	0	156
5	卫东村	0430	2.52	香樟	18-26	3	0	41
				无患子	22	1		
				雪松	10-18	14		
6	卫东村	0344	1.78	广玉兰	6-16	3	0	36
7	卫东村	0373	2.93	广玉兰	8-16	7	4	36
				香樟	12-18	36	0	108

采伐：
无患子*1株 径阶：22cm
雪松*14株 径阶：10-18cm
广玉兰*3株 径阶：6-16cm
补植：
独本桂花*12株 Φ4.1-5.0cm
修枝：
41株

采伐：
广玉兰*7株 径阶：8-16cm
补植：
朴树*4株 Φ4.1-5.0cm
修枝：
36株

采伐：
栎树*40株 径阶：6-18cm
女贞*95株 径阶：10-18cm
香樟*190株 径阶：8-28cm
水杉*10株 径阶：8-18cm
杜英*4株 径阶：6-8cm
补植：
樟树*15株 Φ4.1-5.0cm
修枝：
1125株

补植：
垂丝海棠*2株 d4.1-5.0cm
修枝：
26株

采伐：
池杉*13株 径阶：4-6cm
香樟*3株 径阶：18-26cm
补植：
樟树*8株 Φ4.1-5.0cm
修枝：
156株

采伐：
香樟*36株 径阶：12-18cm
修枝：
108株

	林业调查规划设计出图 -专 用 章- 丙09-0006 中国林业工程建设协会	施工图发图 负责人 金明 发图负责人盖章处	上海本都林业规划设计有限公司 Shanghai Bendu Forestry Planning and Design CO. Ltd.				2024年崇明区新河镇生态公益林抚育项目			
			审 定		谢昊淼	校 核	谢昊淼	新河镇卫东村生态保育型抚育 分区三班作业设计图	比 例	1:2000
			审 核		金 明	设 计	童海庆		图 号	XH-110
			项目负责人		童海庆	制 图	刘亚娜	日 期	2025.05	
			出图专用章盖章处							

林业调查规划设计出图
专用章
丙09-0006
中国林业工程建设协会

施工图发图
负责人
金明